


Jodłowa, gm. Jodłowa woj. podkarpackie

PRZEBUDOWA DROGI GMINNEJ O NR 1648 W M. JODŁOWA
W KM 0+000 - 2+804
ARK. NR 5

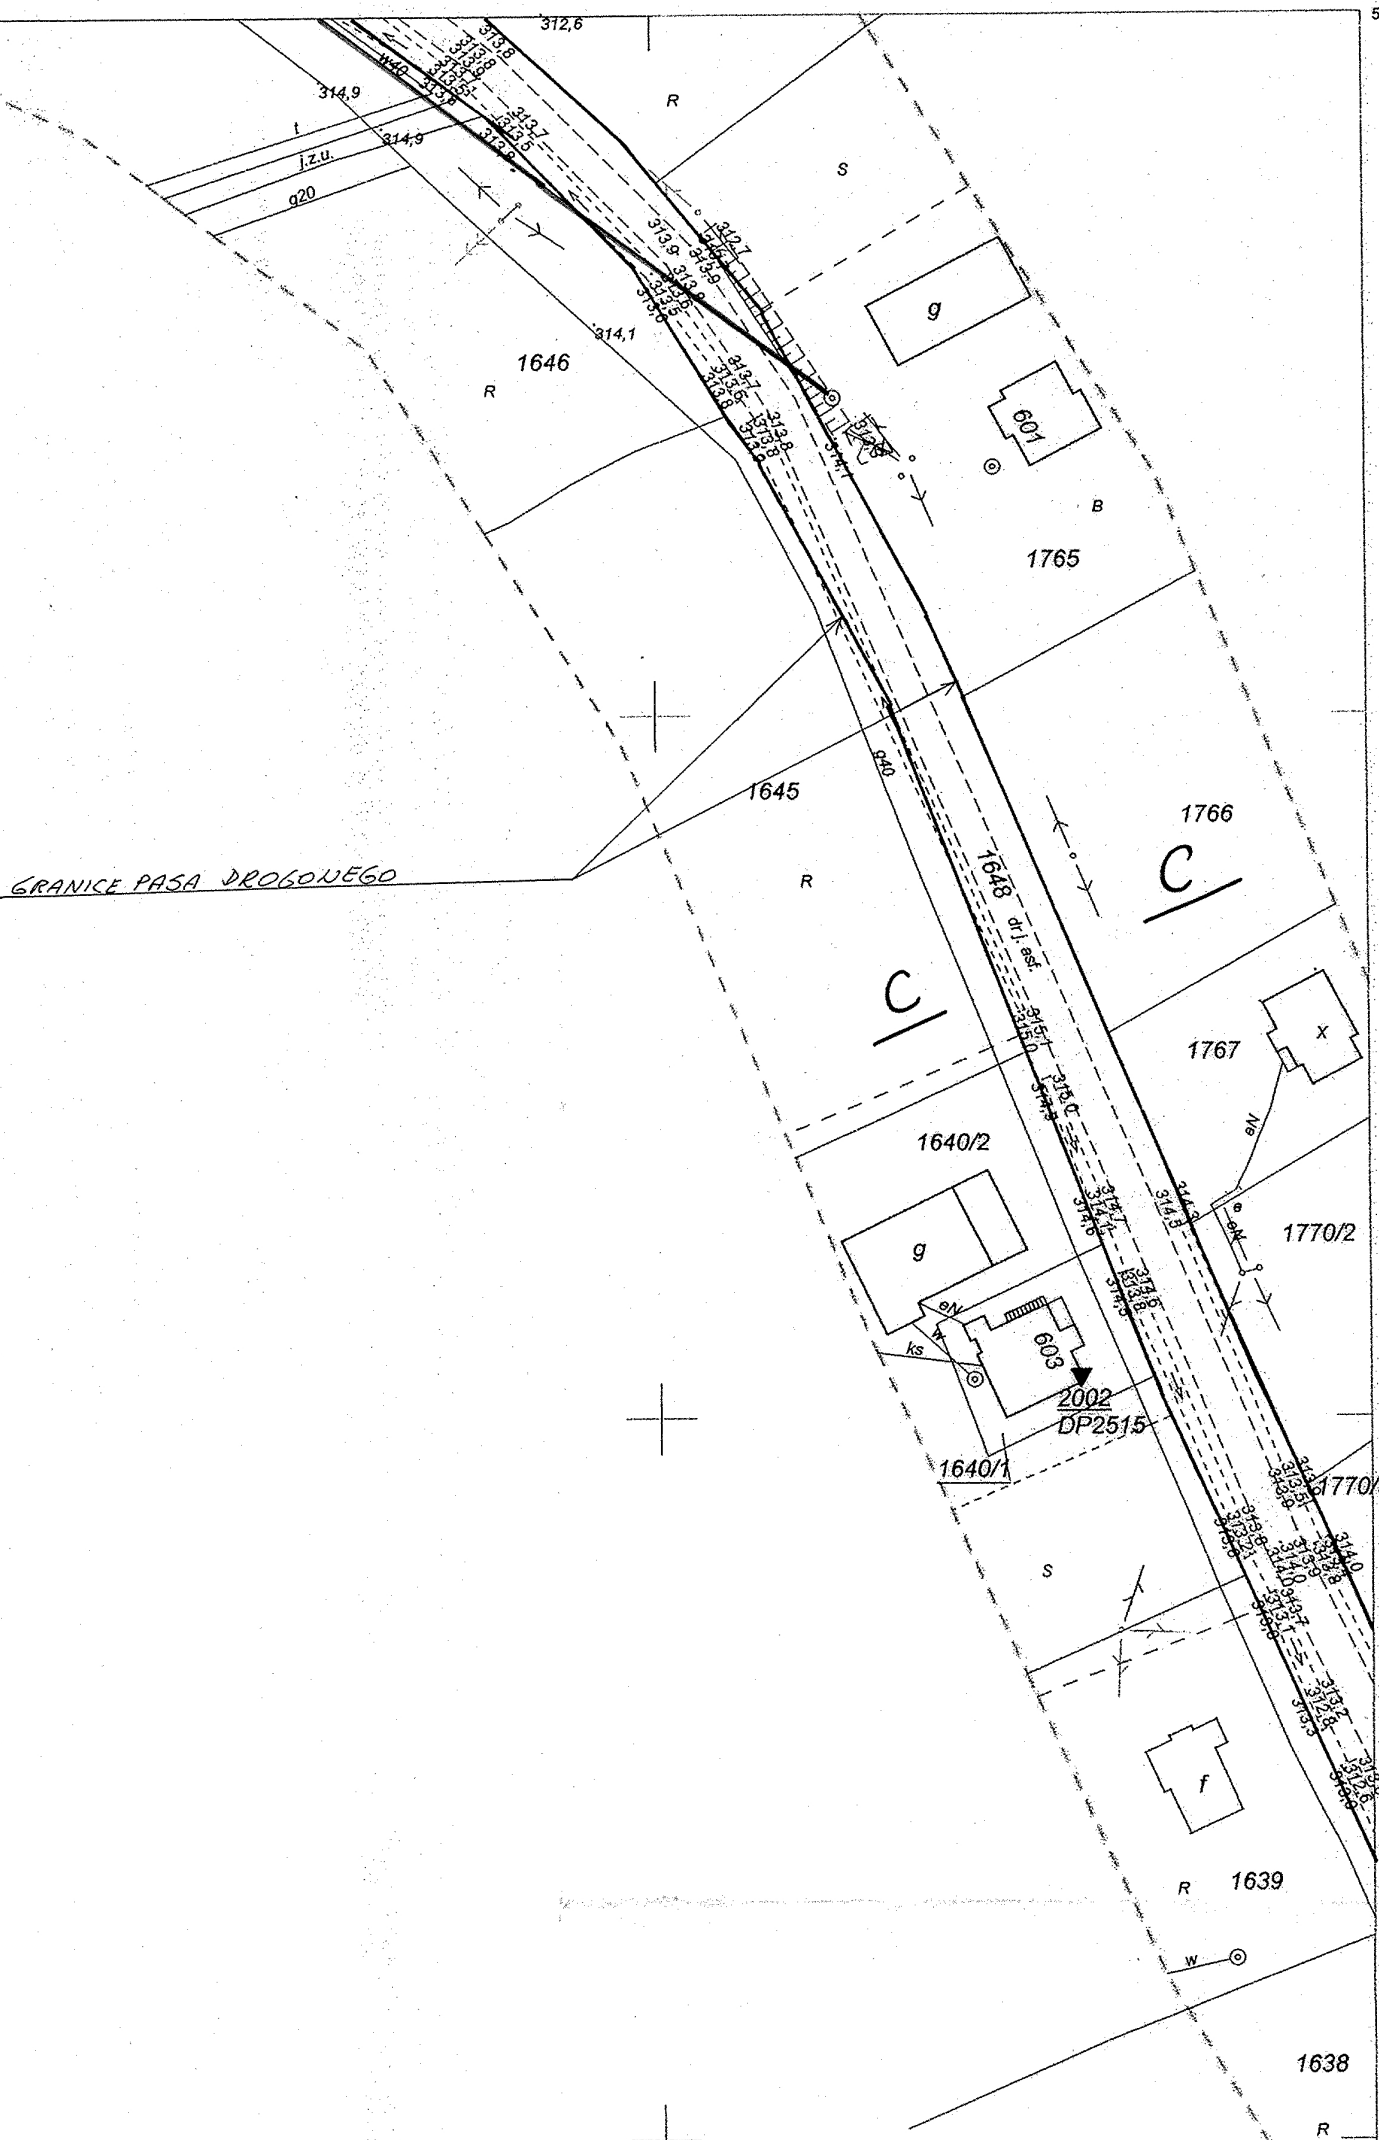

- Prace wykonywane w miejscu skrzyżowania lub zbliżenia do urządzeń elektroenergetycznych należy wykonać zgodnie z projektem nadzoru pracownika Rejonu Dystrybucji Dębica.
- Na istniejącym kablu w miejscu skrzyżowania lub zbliżenia należy założyć rurę ochronną dwudzielną.
- Inwentaryzacje powykonawczą należy uzgodnić w RD Dębica.

13.10.2010

DZIAŁ ROZWOJU I UTRZYMANIA SIECI

Int. Tomasz Uryasz
Inżynier Analizy

Karpacz Spółka Gazownictwa sp. z o.o. w Tarnowie
ul. Wł. Szwedzka 7, 33-100 Tarnów
Odział Zakład Gazownictwa w Tarnowie
Rejon Dystrybucji Gazu Dębica
ul. Drogowicza 9, 33-200 Dębica
tel. 014 681 29 23, faks 014 681 29 24
NIP 993 022 46 549
KRS 000043974, REGON 952484171-00063

mgr inż. JAN BUGAŁA
e-mail: bugala-jan@wp.pl

174.234.031
1:1000

Mapa do celów projektowych
Powstała na podstawie mapy zasadniczej w skali 1:2000
Granice uwidoczniono wg stanu ewidencyjnego
Stan na dzień: 20.12.2009

Ark. mapy zas.: 174.234.03(600)
Woj.: PODKARPACKIE
Powiat: Dębica
Gmina: Jodłowa
Obręb: Jodłowa
Działka nr 1648

174.234.022

174.234.032

174.232.233

174.234.033

USŁUGI GEODEZYJNO-KARTOGRAFICZNE
mgr inż. Małgorzata Szutyk
39-200 Dębica, ul. Gwarynia 19
NIP 872-102-89-03, Regon 850082359
tel.: 0604 268 084

GEODETA UPRAWNIONY
mgr inż. Małgorzata Szutyk
nr zaśw. 4969
wydany przez GUGIK

STAROSTA POWIATU DĘBICA
Powiatowy Urząd Rejonowy
Geodezji i Kartografii w Dębicy
W celu sprawdzenia mapy zasadniczej
dokonano aktualizacji stanu ewidencyjnego
dokumenty z planu sytuacyjnego
do zasobu powiatowego w dniu 22.12.2009
Wzrost mapy może służyć do celów projektowych
na terenie podległym ewidencji i inwentaryzacji
przez jednostkę upoważnioną do wykonywania prac geodezyjnych
Dębica, dnia 22.12.2009

Sprawdzono z materiałem
Wnieśli: projektowane, i
trasy urządzeń podziemnych
NIP 993 022 46 549
Z up. STAROSTY
mgr inż. I
I N S
W Wydziale G